



# ZMĚNA Č. 1 ÚZEMNÍ PLÁNU MÁLKOV

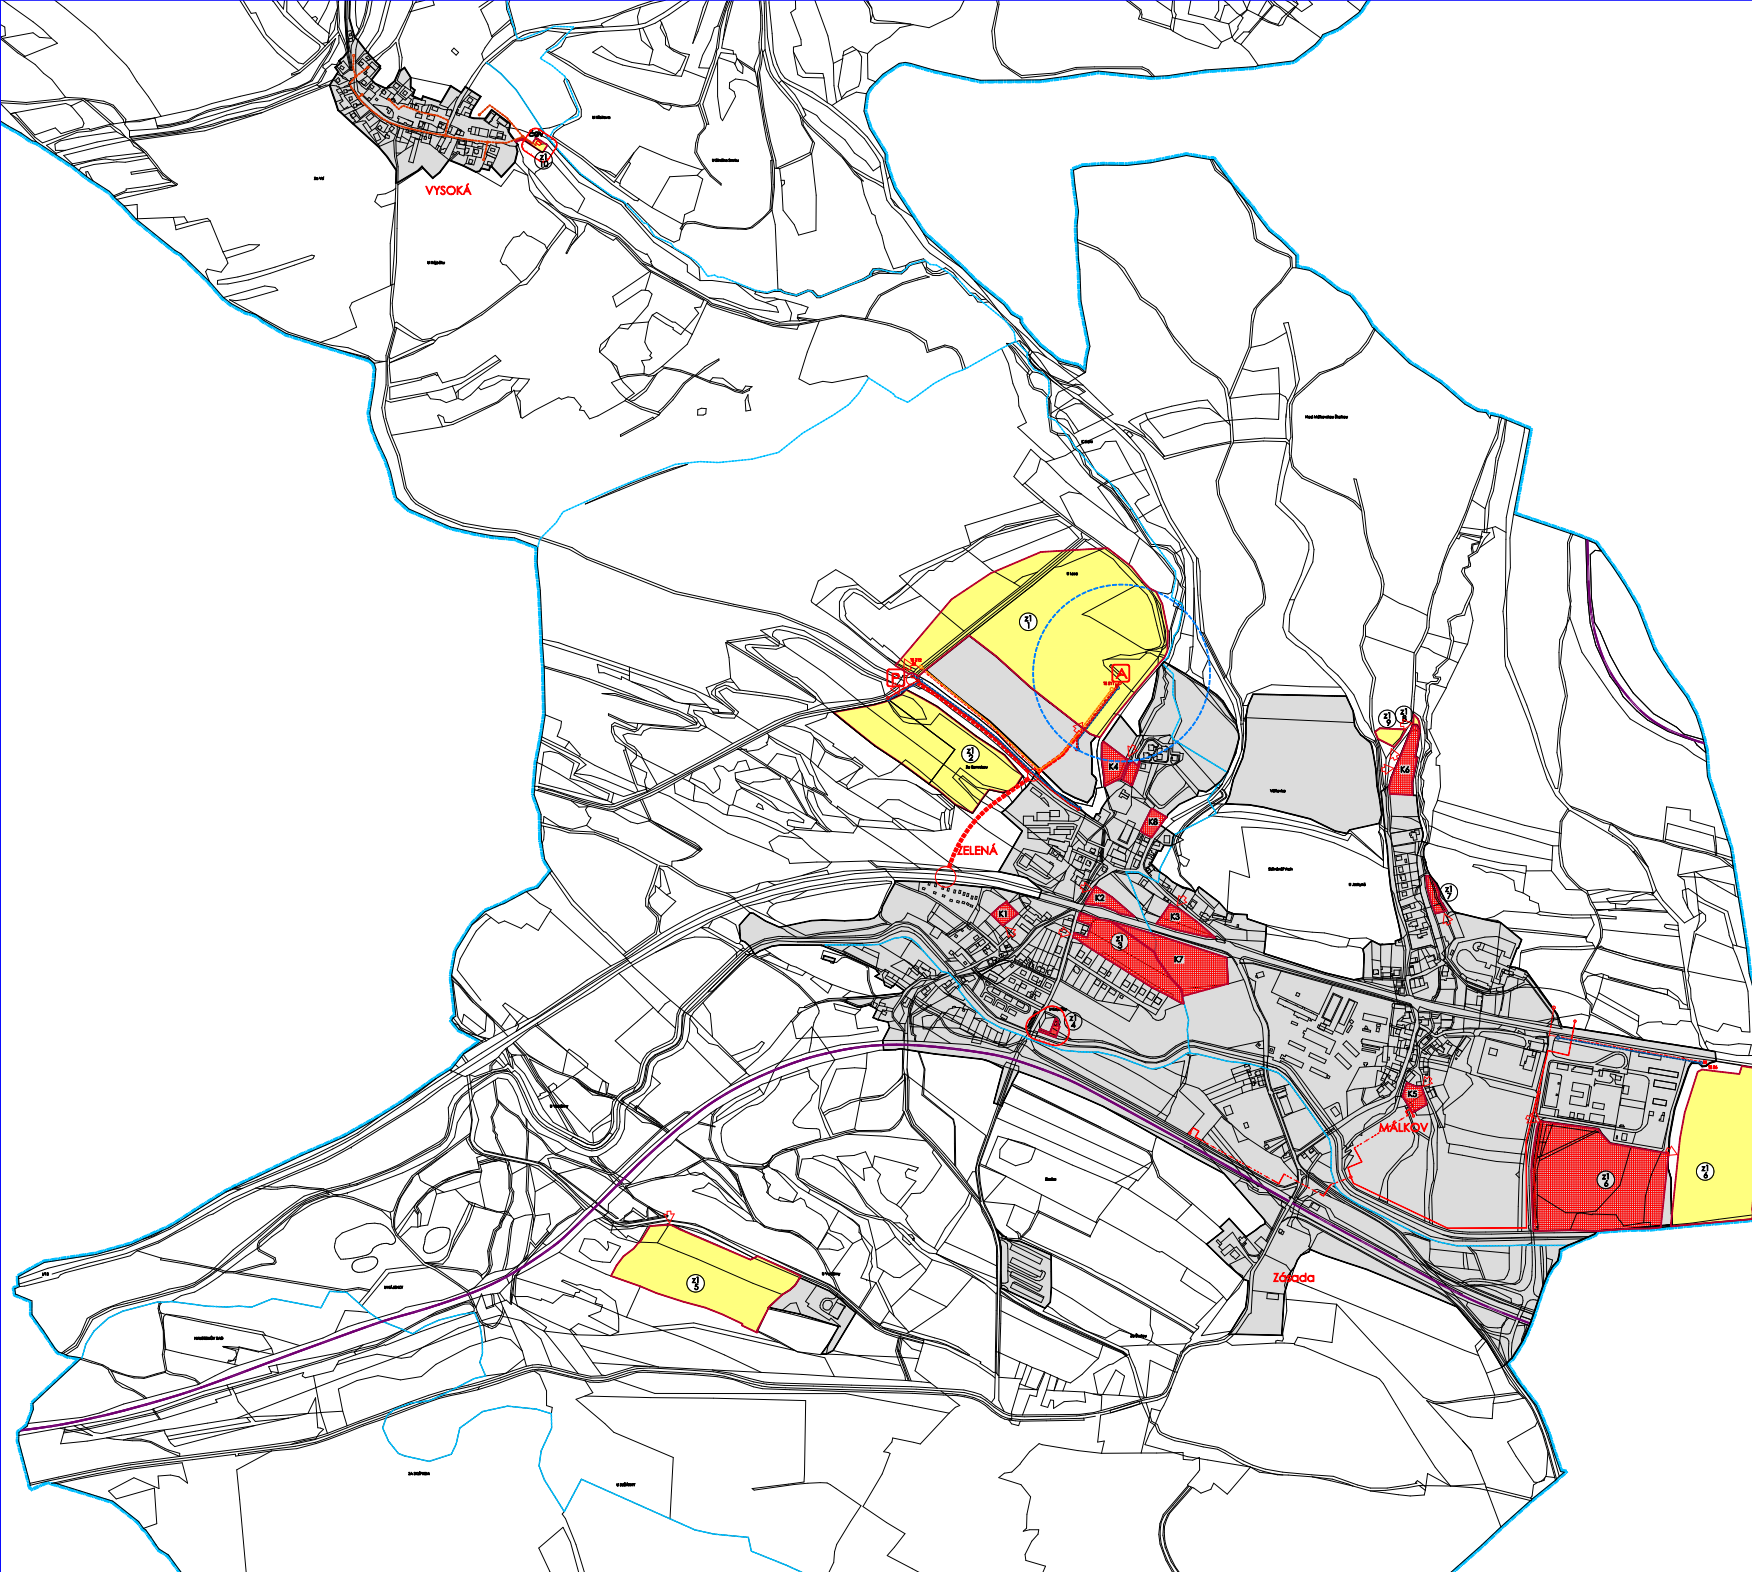

## LEGENDA

STAV	NÁVRH	ZMĚNA 1	
[Blue line]	[Blue line]	[Blue line]	HRANICE ŘEŠENÉHO ÚZEMÍ
[Blue line]	[Blue line]	[Blue line]	HRANICE KATASTRŮ
[Grey area]	[Grey area]	[Grey area]	HRANICE ZASTAVITELNÉHO A ZASTAVITELNÉHO ÚZEMÍ
[Red line]	[Red line]	[Red line]	HRANICE ZASTAVITELNÉHO ÚZEMÍ
[Yellow area]	[Yellow area]	[Yellow area]	ZASTAVITELNÉ ÚZEMÍ
[Red area]	[Red area]	[Red area]	PŘESTAVITELNÉ ÚZEMÍ
[Red dashed line]	[Red dashed line]	[Red dashed line]	KABELE VVN
[Red square]	[Red square]	[Red square]	TRAFOSTANICE
[Blue line]	[Blue line]	[Blue line]	YODOVOVOD
[Red dashed line]	[Red dashed line]	[Red dashed line]	KANALIZACE SPLÁŠKOVÁ
[Red dashed line]	[Red dashed line]	[Red dashed line]	OCHRANNÉ PÁSMO ČOV
[Red dashed line]	[Red dashed line]	[Red dashed line]	MÍSTNÍ KOMUNIKACE
[Red dashed line]	[Red dashed line]	[Red dashed line]	PŘEPŮJENÁ KOMUNIKAČNÍ SYSTÉM
[Red dashed line]	[Red dashed line]	[Red dashed line]	HOREVOVOD
[Red dashed line]	[Red dashed line]	[Red dashed line]	STL PLYNOVOD
[Red square]	[Red square]	[Red square]	ZASTÁVKY AUTOBUSOVÉ DOPRAVY
[Red dashed line]	[Red dashed line]	[Red dashed line]	DOCHÁZKOVÁ VÝDĚLNOST K ZASTÁVCE AD
[Red square]	[Red square]	[Red square]	PARKOVĚTĚ

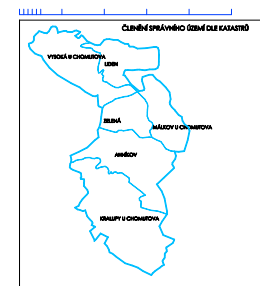


ING. ARCH. LADISLAV DOLBEK  
 ARCHITECTONICKÝ ATELIER  
 PRÁHA 4, JEŘÁBEKOVY PÁSA

HLAVNÍ ZÁKAZNÍK: Změna č. 1 územního plánu obce Málkov  

HLAVNÍ VÝKRES: ČÍSLO VÝKRESU: 1b2

HLAVNÍ VÝKRES ZMĚNY Č. 1  
 DOPRAVA, ENERGIE, VODOHOSPOÁŘSKÁ SOUSTAVA